LEGENDE:

* **F-90 Abschottung zum Süd- und Ostflügel**

300 x 180 x 180 mm

400 x 150 x 180 mm

320 x 30 x 180 mm

400 x 180 x 180 mm

380 x 300 x 180 mm

2 Schottungen N 100

Alle Schottungen im Zwischengang - Ostflügel
Südflügel zum Keller und 1. OG

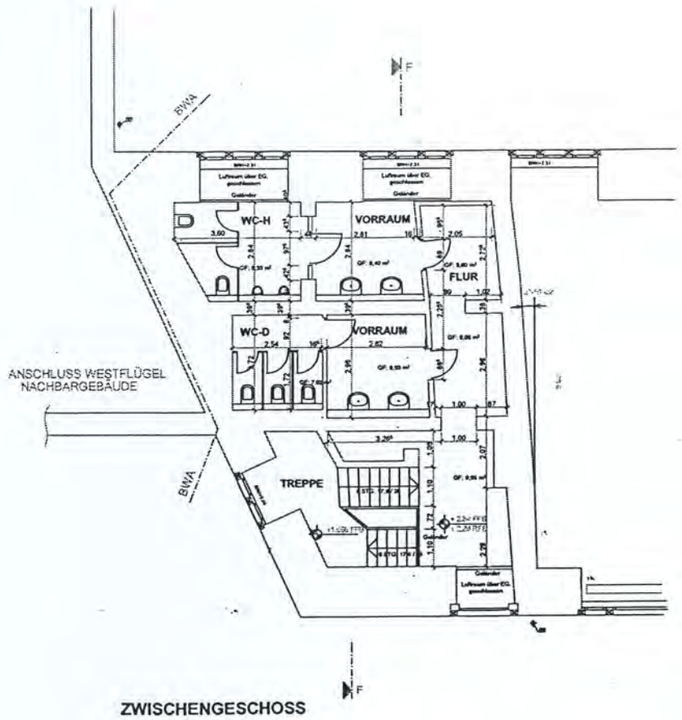

ZWISCHENGESCHOSS

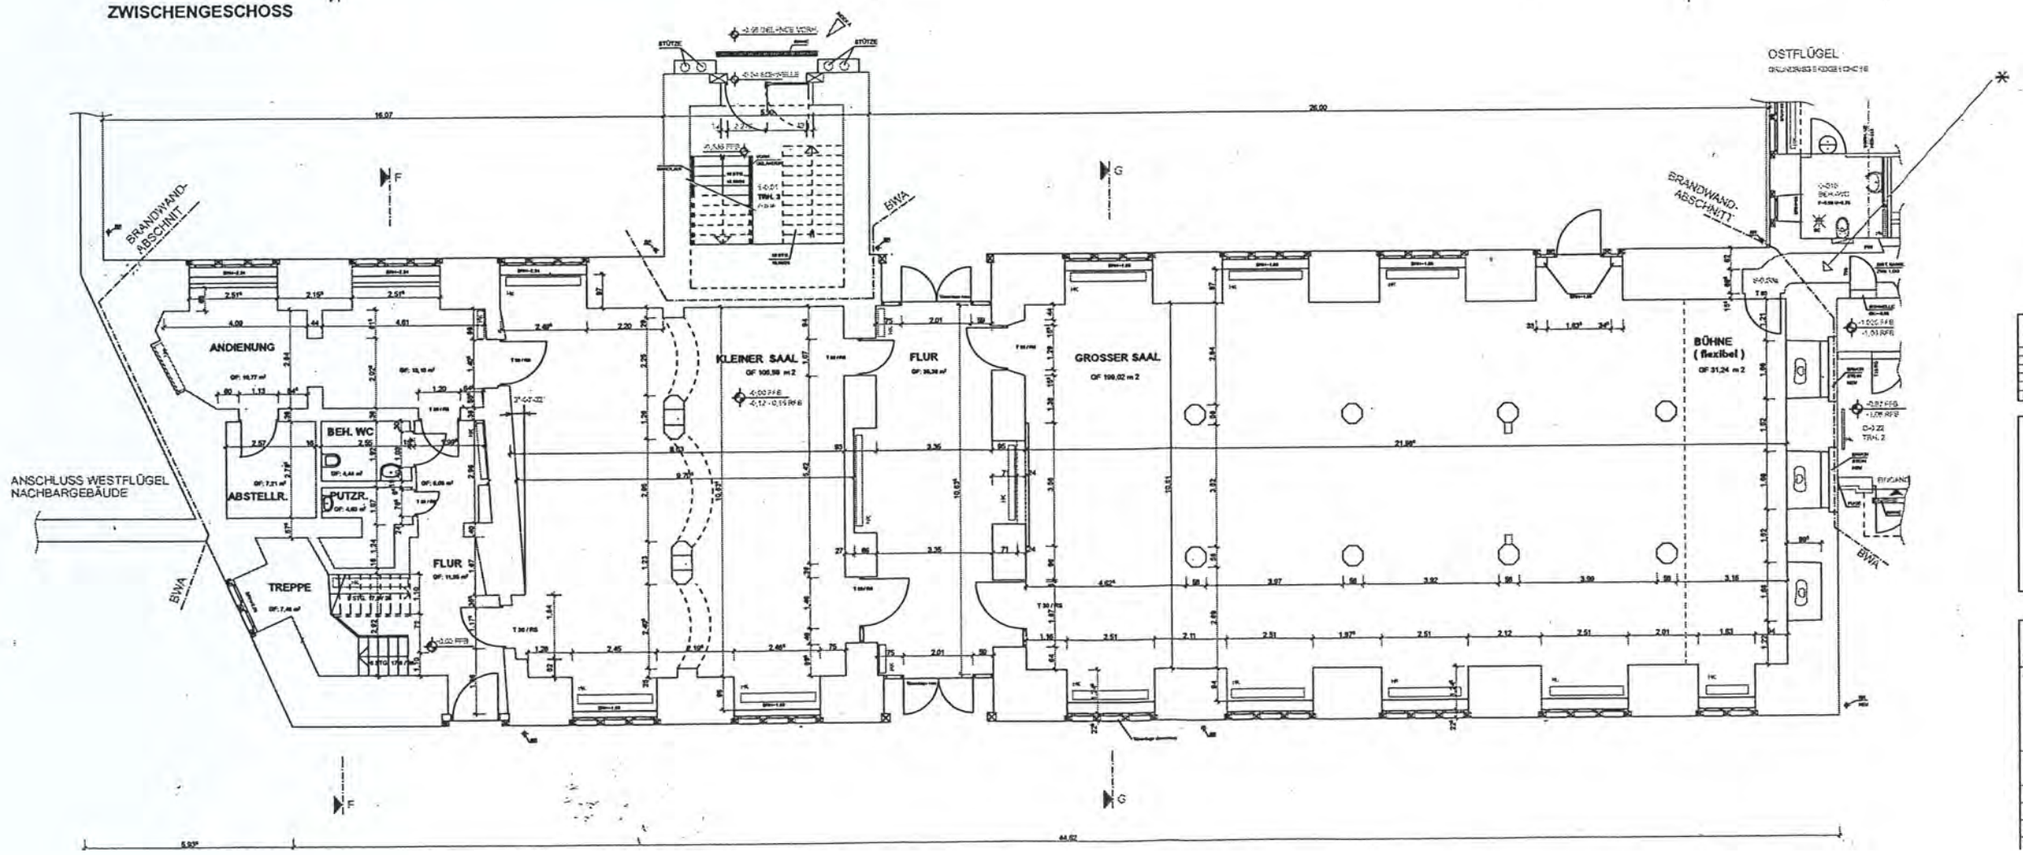

BESTANDSPLAN

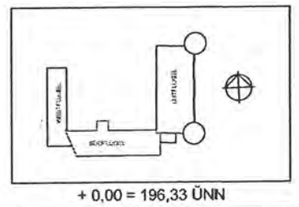

+ 0,00 = 196,33 ÜNN

PROJEKT	LANDGRAFENSCHLOSS BUTZBACH SÜDFLÜGEL VERANSTALTUNGSRÄUME
BAUHERR	IMMOBILIEN-VERMIETUNGSGESELLSCHAFT SCHUMACHER & CO. OBJEKT BUTZBACH KG
VERTRETEN DURCH	VERMÖGENSVERWALTUNGSGESELLSCHAFT LIEGENSCHAFTSVERWALTUNG
SCHLOSSPLATZ	35510 BUTZBACH
PLANINHALT	ERD- / ZWISCHENGESCHOSS SÜDFLÜGEL - BESTAND
PROJEKT NR.	M-4/2011
PLANNR.	E+Z-3-50
INDEX	
BEARBEITET DATUM	DATUM 15.12.2005
FORMAT	
MASSTAB	1:100
ZEICHNUNGSDATEI	